


Liite 1: 27.2.1998 vahvistettu ranta-
asemakaava

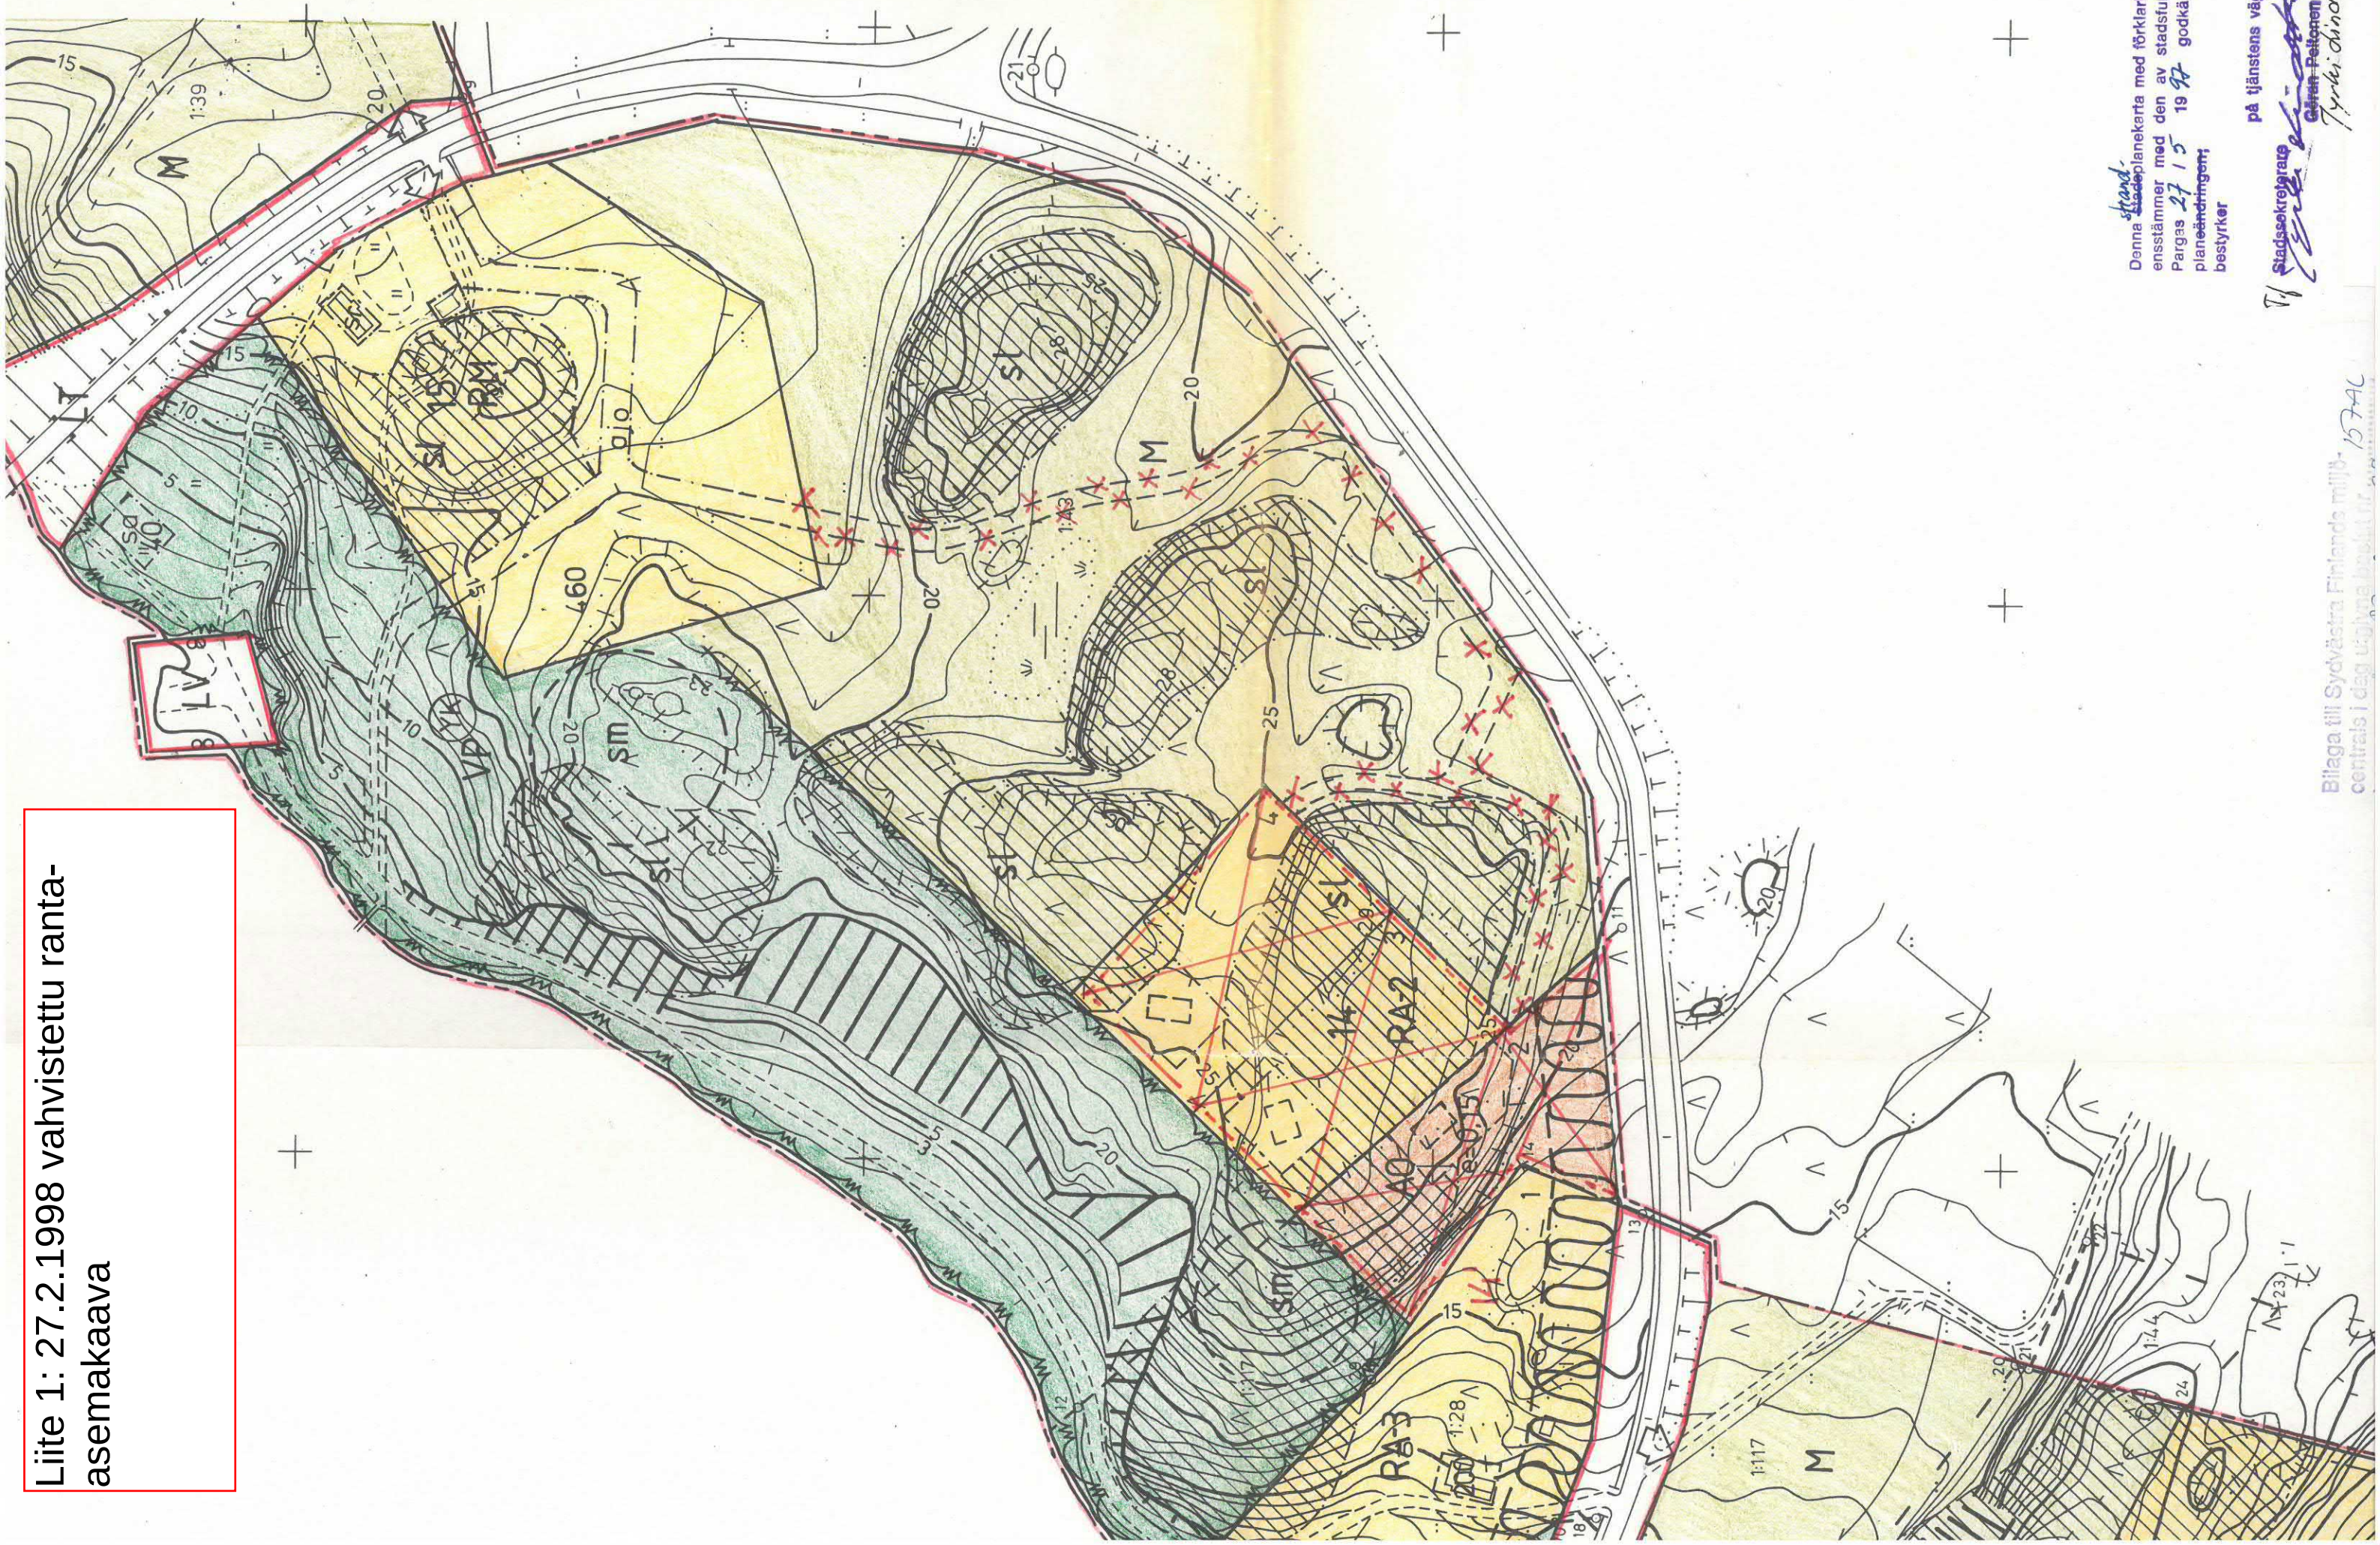

Denna ~~stad-~~ ^{strand-} ~~stads~~planekarta med förklaringar över-
ensstämmer med den av stadsfullmäktige i
Pargas 27 15 19 92 godkända stads-
planeändringen; ^{strand-} ~~stads~~
bestyrker


på tjänstens vägnar:

Tf Stadssekreterare

Göran Peltonen


Tyko Lindström

Liite 1: Ote 22.10.2002
hyväksytystä ranta-
asemakaavasta

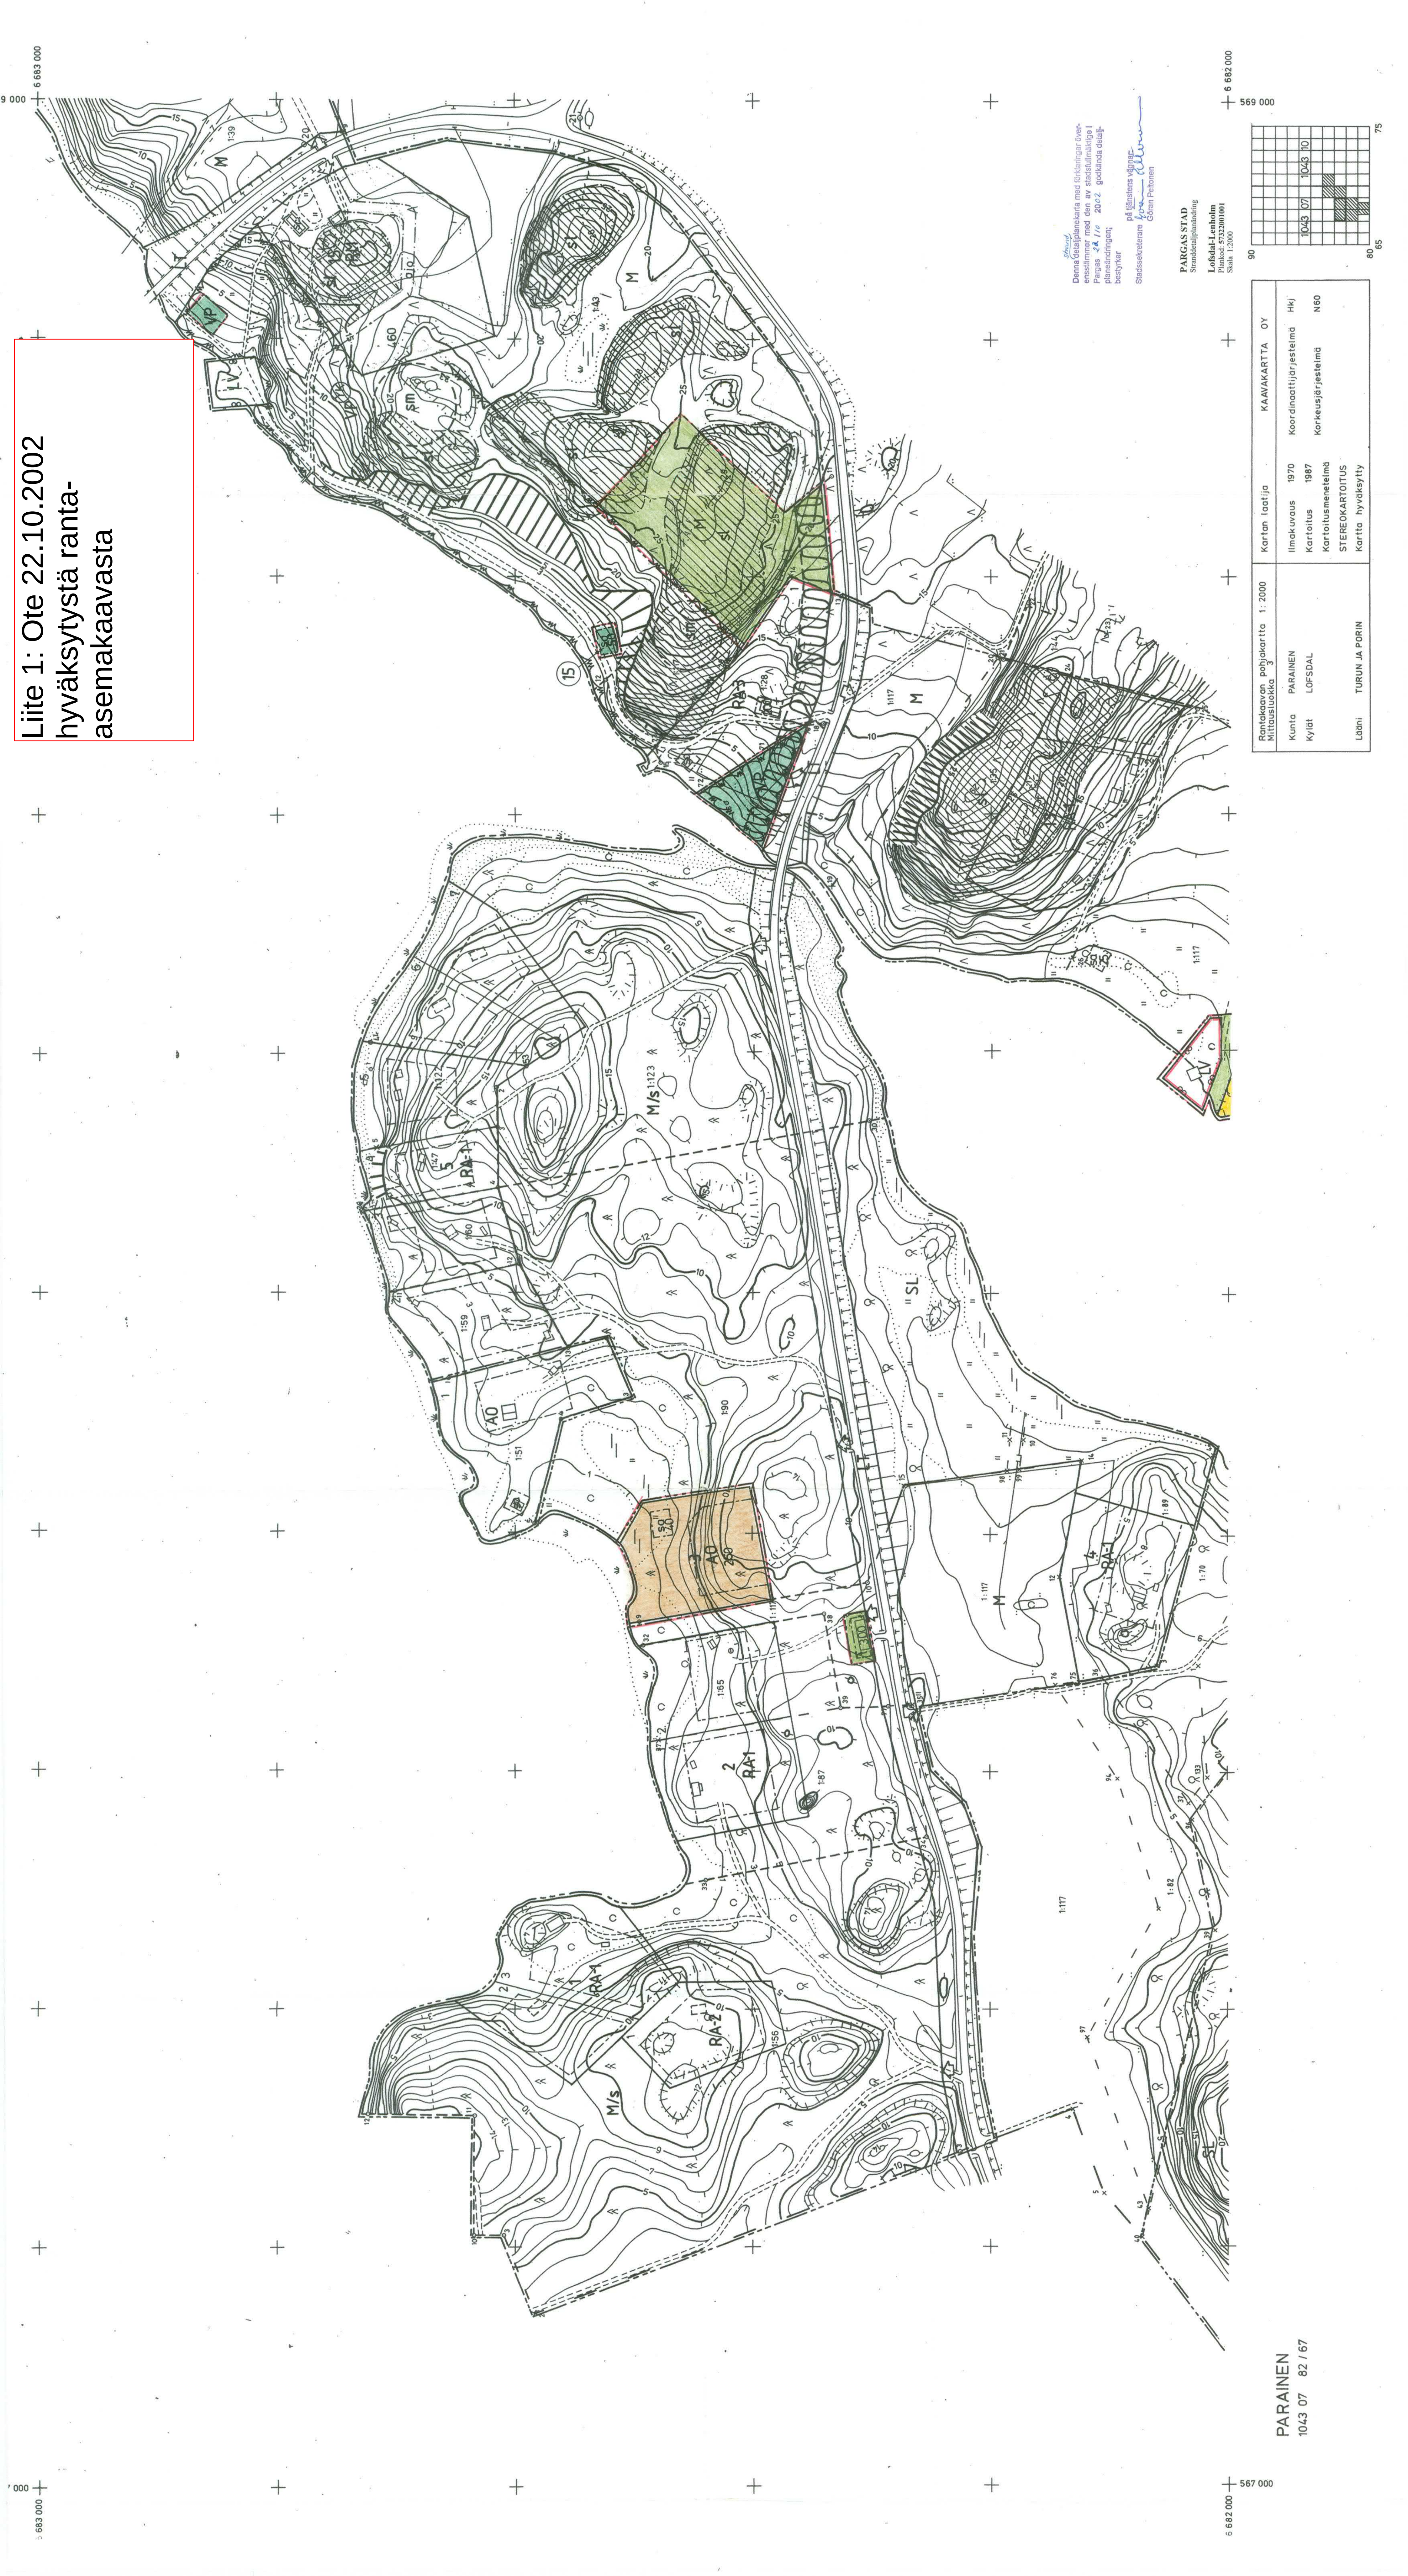


PARGAS STAD
Lofsdal-Länholm
Planskod: 5732001001
Skala: 1:2000

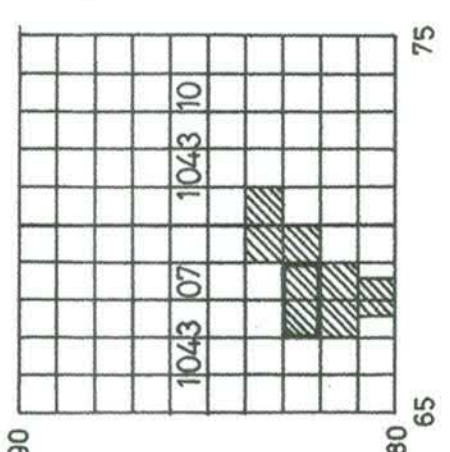

Rastskavens pojkskarta 1:2000		KAAVAKARTTA OY	
Kunta	PARAINEN	Ilmakuvaus	1970
Kylät	LOFSDAL	Karttoitus	1987
Läsn	TURUN JA PORIN	Karttoitusmenetelmä	STEREOKARTTOITUS
		Kartta	hyökyty

